

Netze BW GmbH · Postfach 13 49 · 74603 Öhringen



Stadtverwaltung  
Postfach 1162  
74819 Mosbach

Name Georg Kuhn  
Bereich REG TEND  
Telefon 09341 2376  
Telefax  
E-Mail G.Kuhn@netze-bw.de  
Ihr Zeichen B2018049  
Ihr Schreiben 20.02.2018  
Frau Weimüller  
Datum 22.02.2018  
Seite 1

**Bauvorhaben: Neubau eines Seniorenzentrums mit 74 Betten, Büroräumen  
Flst.Nr. 3359, 3350/22, 3359/2 der Gemarkung Obrigheim, Oberer Weg 1  
Bauherr: Schwetlick Bauträger GmbH, Offenburg**

Sehr geehrte Damen und Herren,

zu dem Bauvorhaben nehmen wir wie folgt Stellung:

Im Bereich des Bauvorhabens liegen Erdkabel der Netze BW GmbH, Netzentwicklung Baden-Franken. Die ungefähre Lage der Kabel ist aus dem beiliegenden Plan zu ersehen.

Um eine Beschädigung dieser Kabel zu vermeiden, muss bei Grabarbeiten deren genaue Lage durch Herstellung von Suchschlitzen mittels Handarbeit vor Baubeginn ermittelt werden. Sollten bei der Durchführung des Bauvorhabens, Änderungen oder Sicherungsmaßnahmen an den Erdkabeln notwendig werden, so ist unser Auftragszentrum in Ettlingen rechtzeitig zu verständigen.

Werden bei den Grabarbeiten Versorgungskabel freigelegt, ist unser Auftragszentrum in Ettlingen, Tel.: 07243/180-455, Fax: 07243/180-460, Mail: [az.nord-tbb-krq-uld@netze-bw.de](mailto:az.nord-tbb-krq-uld@netze-bw.de) zu verständigen, damit die erforderlichen Sicherheitsmaßnahmen abgesprochen werden können.

Vor Wiederverfüllung des freigelegten Versorgungskabels ist ebenfalls unser Auftragszentrum zu informieren, damit die Kabellage abgenommen werden kann.

Freundliche Grüße

Netze BW GmbH

i. A.

Georg Kuhn

Netze BW GmbH

Meisterhausstraße 11 · 74613 Öhringen · Postfach 13 49 · 74603 Öhringen · Telefon 07941 932-0 · Telefax 07941 932-360 · [www.netze-bw.de](http://www.netze-bw.de)

Bankverbindung: BW Bank · BIC SOLADEST600 · IBAN DE84 6005 0101 0001 3667 29


Sitz der Gesellschaft: Stuttgart · Amtsgericht Stuttgart · HRB Nr. 747734

Vorsitzender des Aufsichtsrats: Dr. Hans-Josef Zimmer


Geschäftsführung: Dr. Christoph Müller (Vorsitzender) Dr. Martin Konermann, Bodo Moray.

**Netze BW GmbH**  
 Oberer Weg 1  
 Obrigheim  
  
 1:500

**Planauskunft**  
 GIS Portal  
 Bestandsplan  
  
Ein Unternehmen der EnBW **Netze BW**

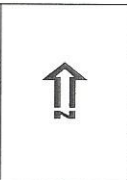

Bearbeiter: Georg Kuhn  
 Datum: 22.02.2018  
 Uhrzeit: 17:23

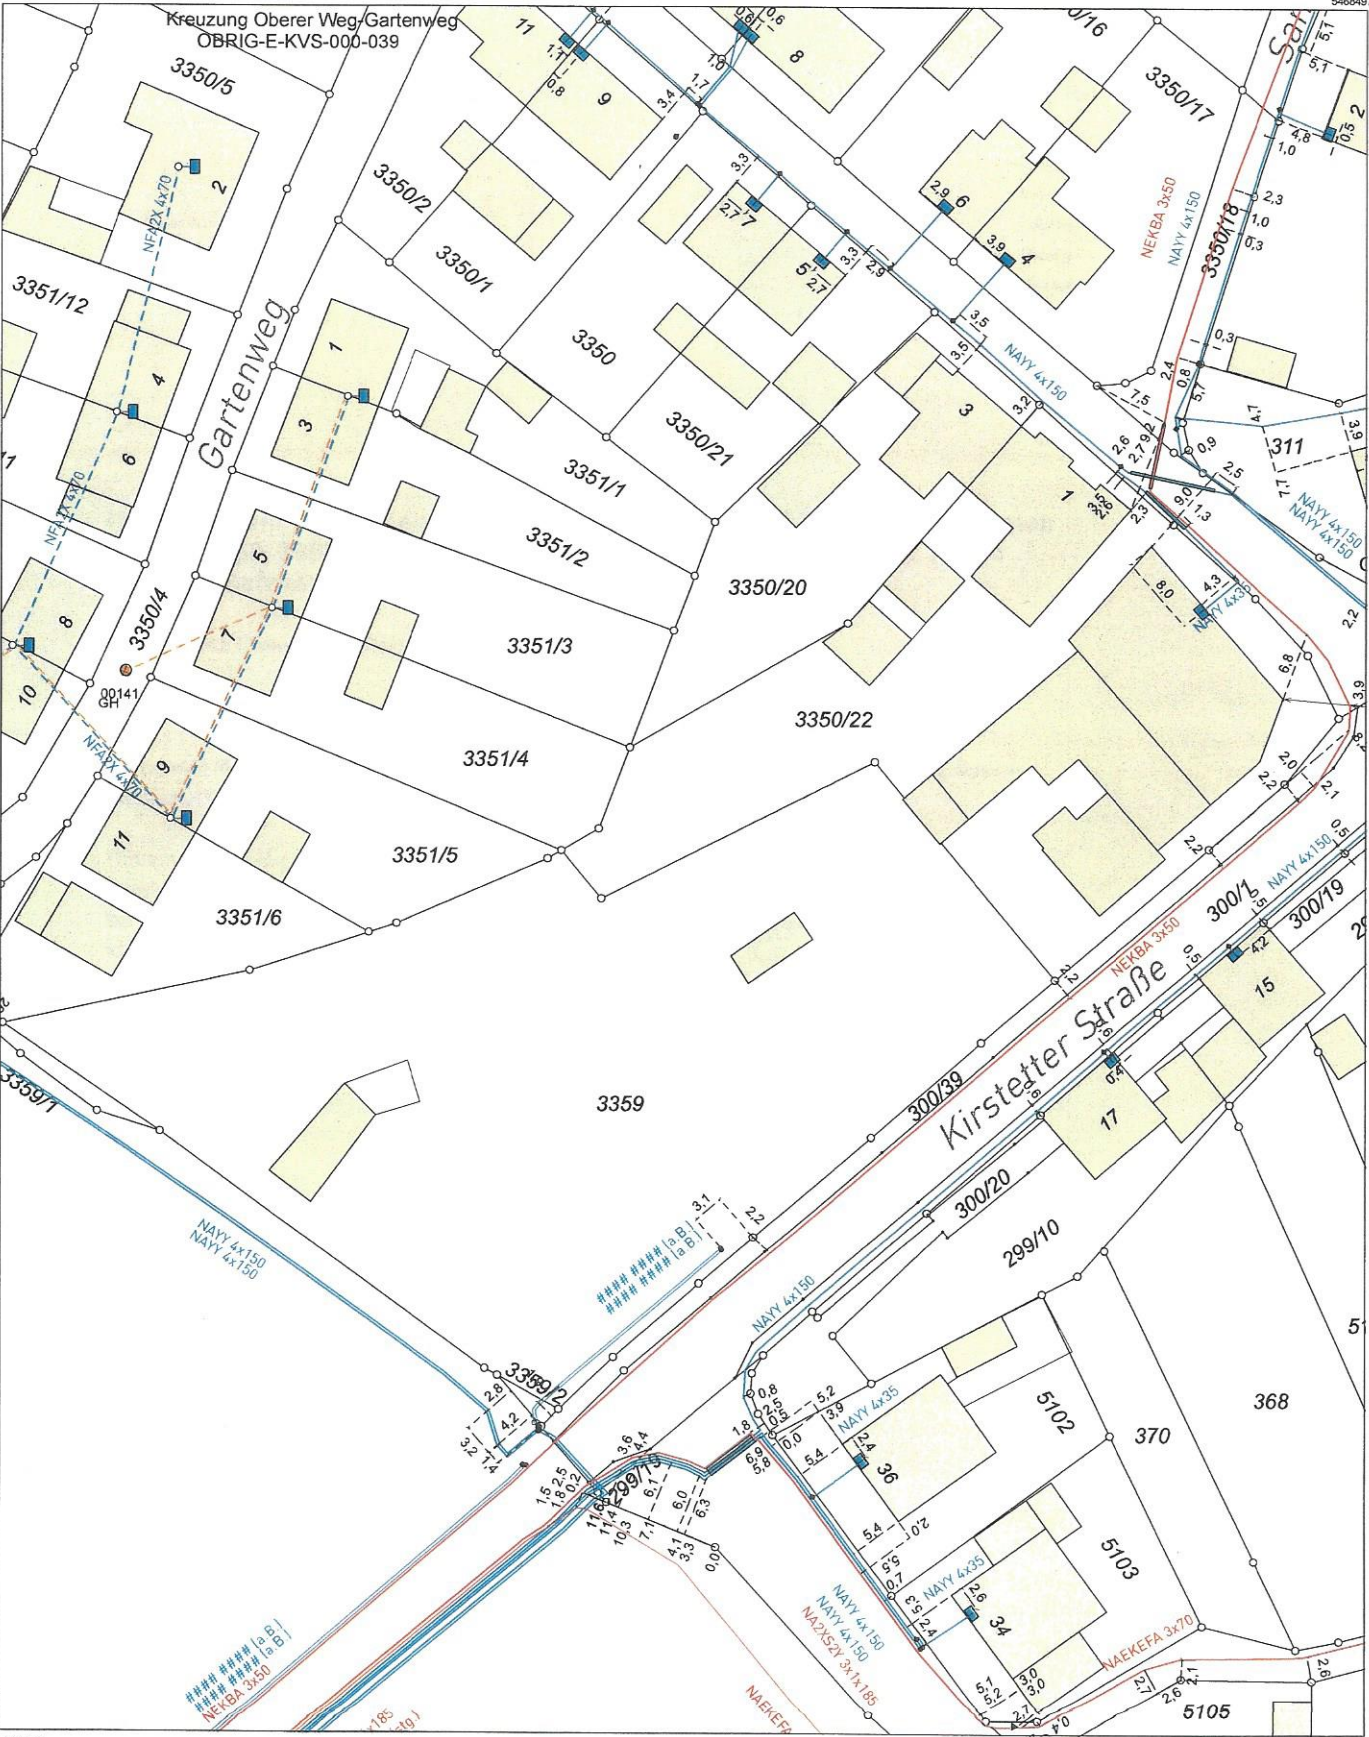

Maßstab: 1:500 Meter